


Landratsamt Rems-Murr-Kreis
Vermessungsbehörde
Stuttgarter Straße 110
71332 Waiblingen

Flurstück: 146/1
Flur: 4
Gemarkung: Rudersberg

Gemeinde: Rudersberg
Kreis: Rems-Murr-Kreis
Regierungsbezirk: Stuttgart

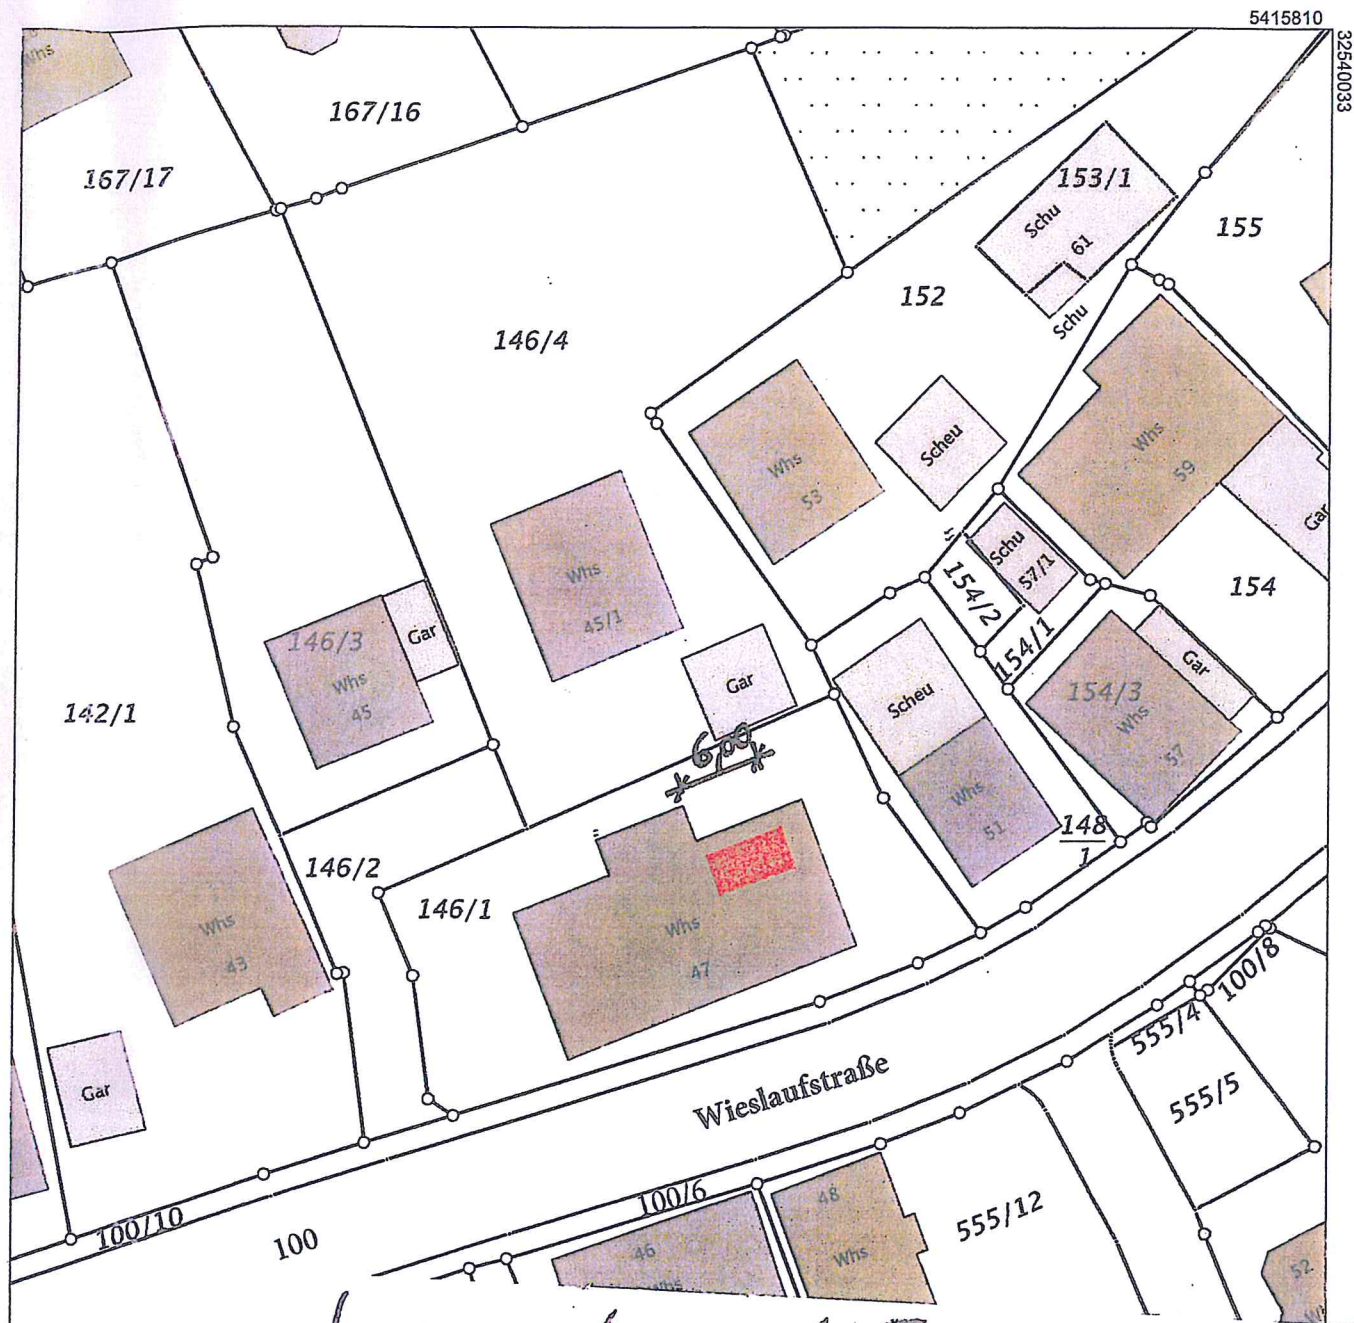

Lageplan 1:500

Gefertigt am 18.4.2018


32539946

5415710

Maßstab 1:500


DECKBLATT NACH TATSACHL. AUSFÜHRUNG

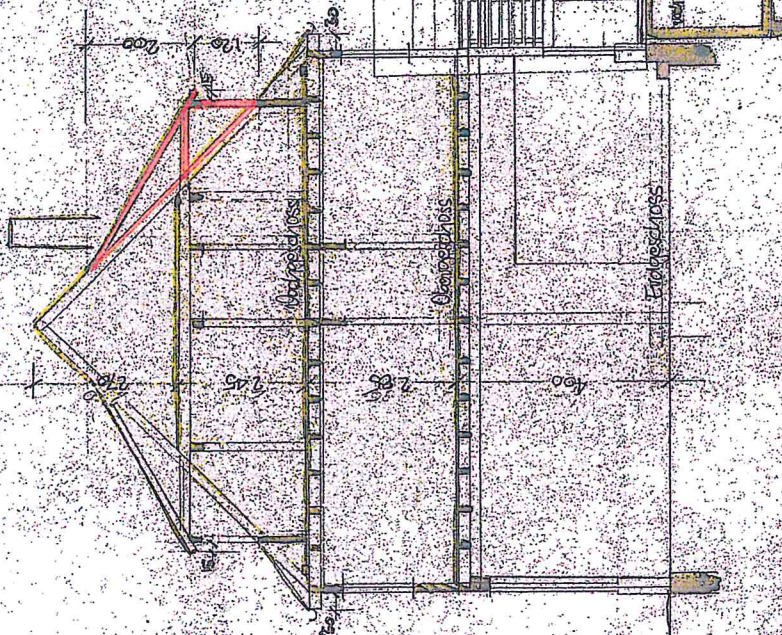

~~Rudersberg, den 28. VII. 1904.~~
~~DECKMANN AN ERKANNT~~
~~Königsbrunn's~~

DECKBLATT A 4226A NNT

~~DEFOLAT GEFERTIGT
DIELING COFF-ABELE
AUSCHUTZBERG~~

Genehmigt!
Entscheidung des
Landratsamts Waiblingen
vom 26. FEB. 1963


Entscheidung des
Landratsamts Waiblingen
vom 26. FEB. 1963



Nach diesem Plan genehmigt
20. Okt. 1950
Landratsamt Idarling

0.5 0.4 0.3 0.2 0.1 0


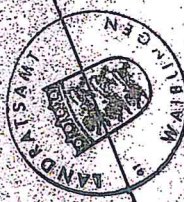


Berland

Neu

Ansicht von Norden

~~Deckblatt nach Tatsachl. AJSFUEHRUNG~~

~~Deckblatt nach Tatsachl. AJSFUEHRUNG~~

~~Ansicht von Norden 1:100~~

~~6,00 m~~

~~Rudersberg, den 21.1.1958~~

~~DECKBLATT~~

~~NEUERBAU~~


~~Genehmigt~~

~~Entscheidung des~~

~~Landratsamts Weiblingers~~

~~vom 26. FEB. 1958~~

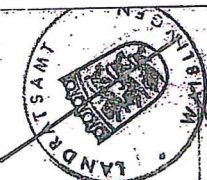

~~Nach diesem Plan genehmigt~~

~~am~~

~~20. Okt. 1958~~

~~Landratsamt Weiblingers~~

~~Dezernat: Rudersberg, den 14. März 1958~~

~~Dipl.-Ing. KURZ~~

~~ARCHITECT KURZ~~


Bestand

New

Abbruch


Ansicht von Osten

DECKBLAT NACH TATSACHL. AUSFÜHRUNG

Ansicht von Osten

Rudersberg, den 28.4.61
 DECKBLAT AMERLANNT
Kylenbach
 DECKBLAT GEFERTIGT
 DIPLOM-INGENIEUR
 ARCHITECT-AMERBERG
Genehmigt
 Entscheidung des
 Landratsamts Waiblingen
 vom 26. FEB. 1963

Nach diesem Plan genehmigt
 am
 2. O. Okt. 1958
 Landratsamt Waiblingen

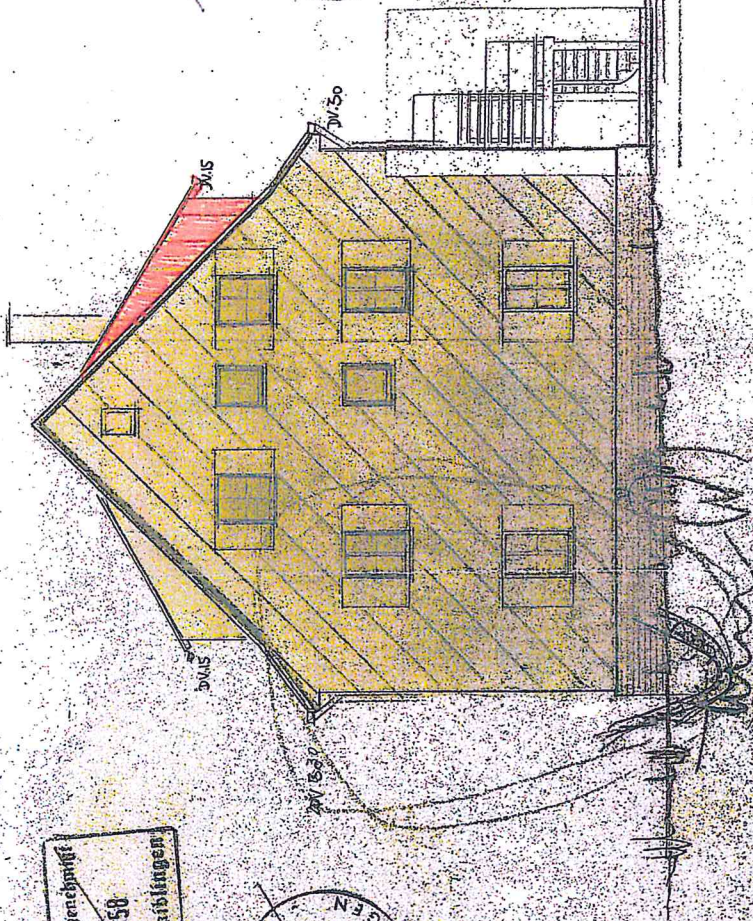

~~Genehmigt: Rudersberg, den 12. März 1958~~
~~W. 530~~
 DIPLOM-INGENIEUR
 ARCHITECT-AMERBERG

~~Genehmigt: Rudersberg, den 12. März 1958~~
~~W. 530~~
Kylenbach

- Bestand
- Neu
- Aussch