


LAGEPLAN

Auszug aus dem Liegenschaftskataster
Zeichnerischer Teil zum Bauantrag (§ 4 LBOVVO)

Rems-Murr Kreis
Gemeinde Rudersberg
Gemarkung Schlechtbach
Flur 3 (Mittelschlechtbach)

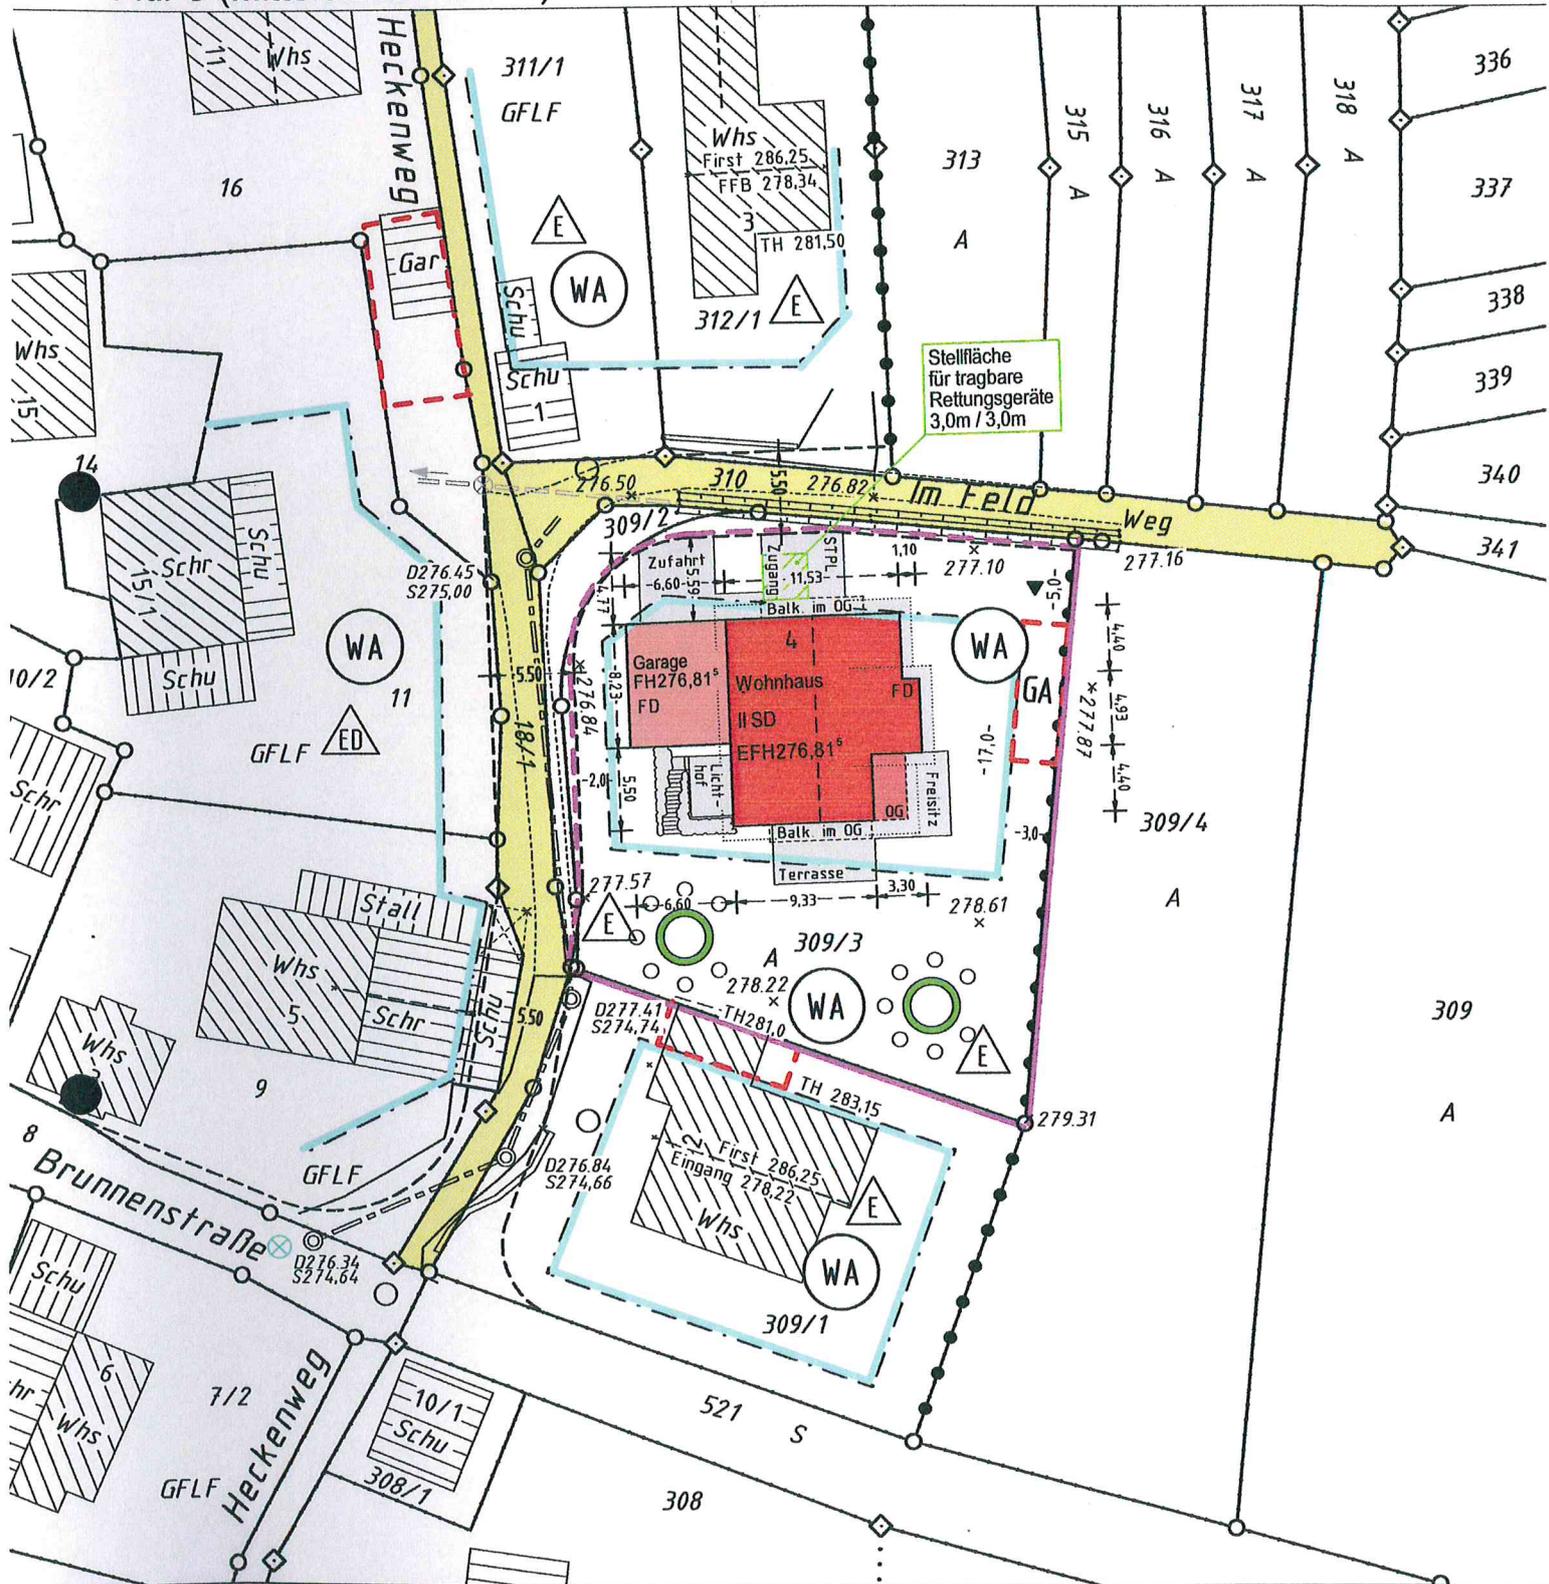

Höhenangaben im neuen System in m ü. NN
Einzeichnungen nach § 4 Abs. 3-5 LBOVVO

Eventuell vorhandene unterirdische Versorgungsleitungen im Baugrundstück sind nicht dargestellt.

0 10 20 30m

Maßstab 1:500

MR INGENIEURVERMESSUNG


Dipl.-Ing.(FH) MARTIN REBMANN

Sachverständiger nach § 5 Abs. 2 LBOVVO B-W
Lagepläne - Bauvermessung - Bestandspläne - GNSS-Messungen

73635 Rudersberg 73642 Welzheim

Badwiesenstraße 16 Friedhofweg 16

Tel. 07183-932239 07182-496187

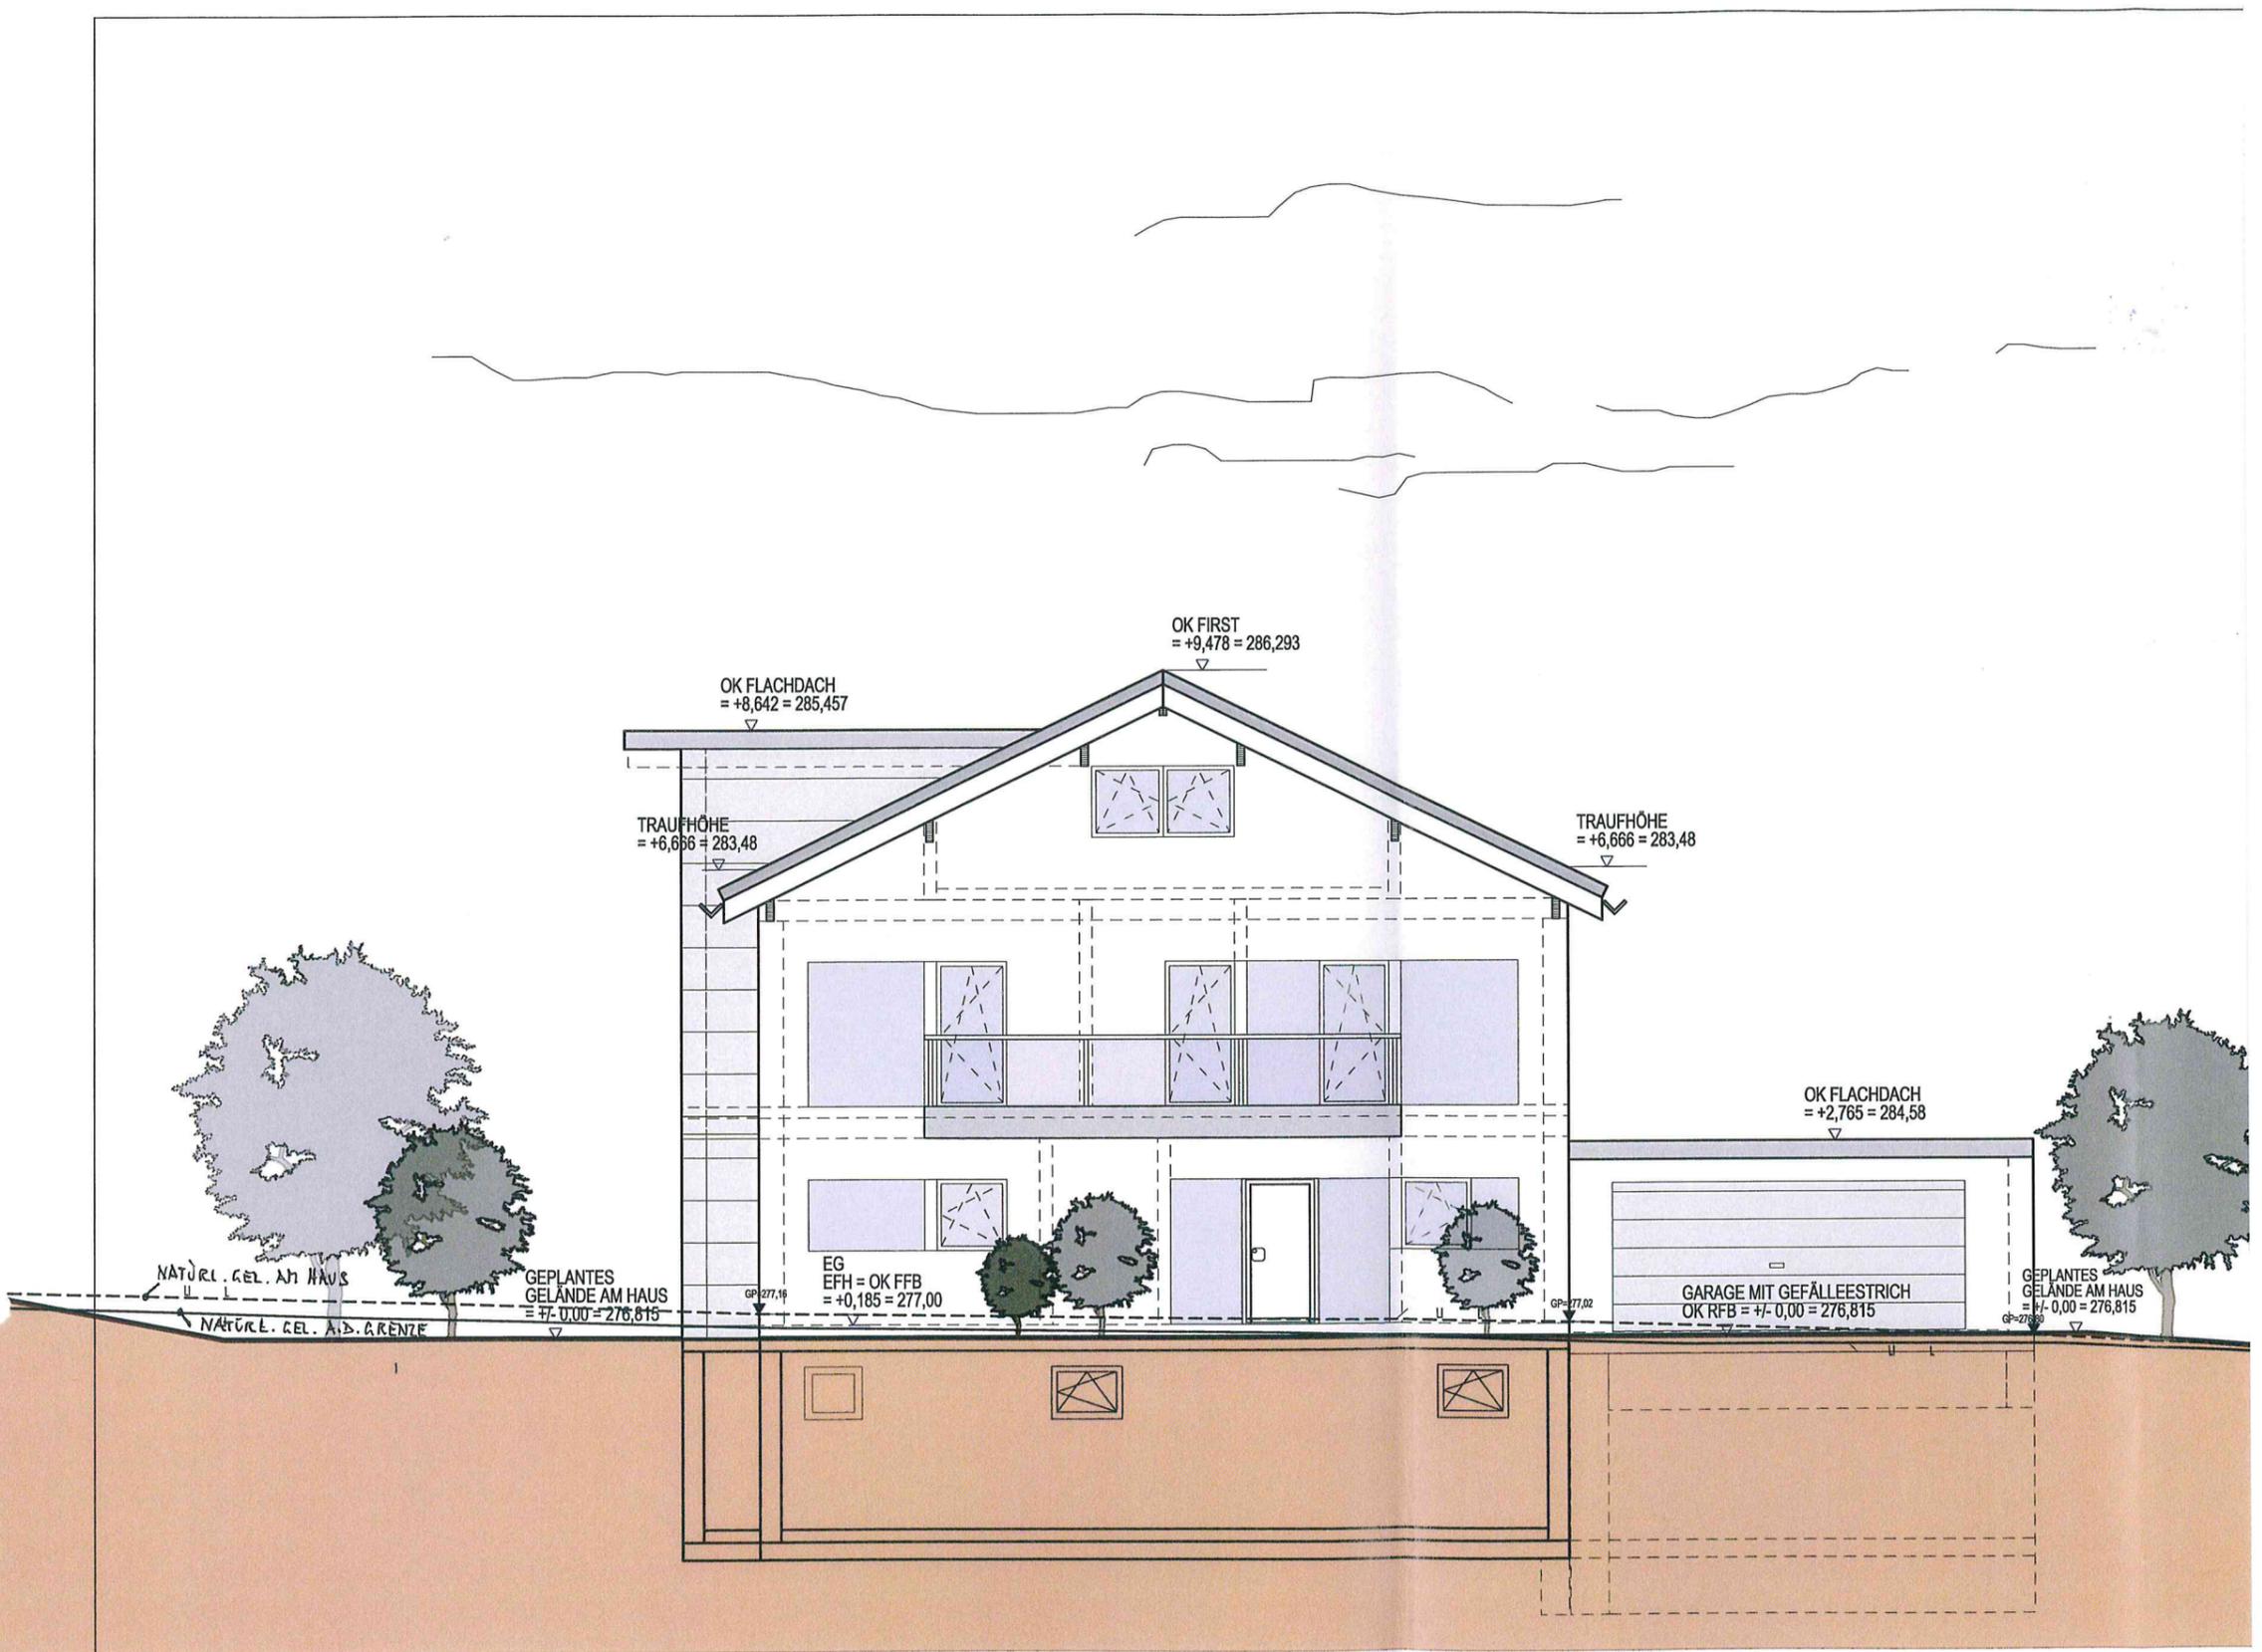


DAS NATÜRLICHE GELÄNDE AN DER GRENZE BLEIBT UNVERÄNDERT!

ANSICHT VON NORDEN

GRENZE

GRENZE

DIESE ZEICHNUNG IST NUR GÜLTIG ALS DARSTELLUNG DER BAUANTRAGSPLANUNG. ZUR AUSFÜHRUNG ALLEINE MASZGEBEND SIND DIE BAUGENEHMIGUNG, DIE AUSFÜHRUNGSPLANUNG UND DIE STATISCHE BERECHNUNG.

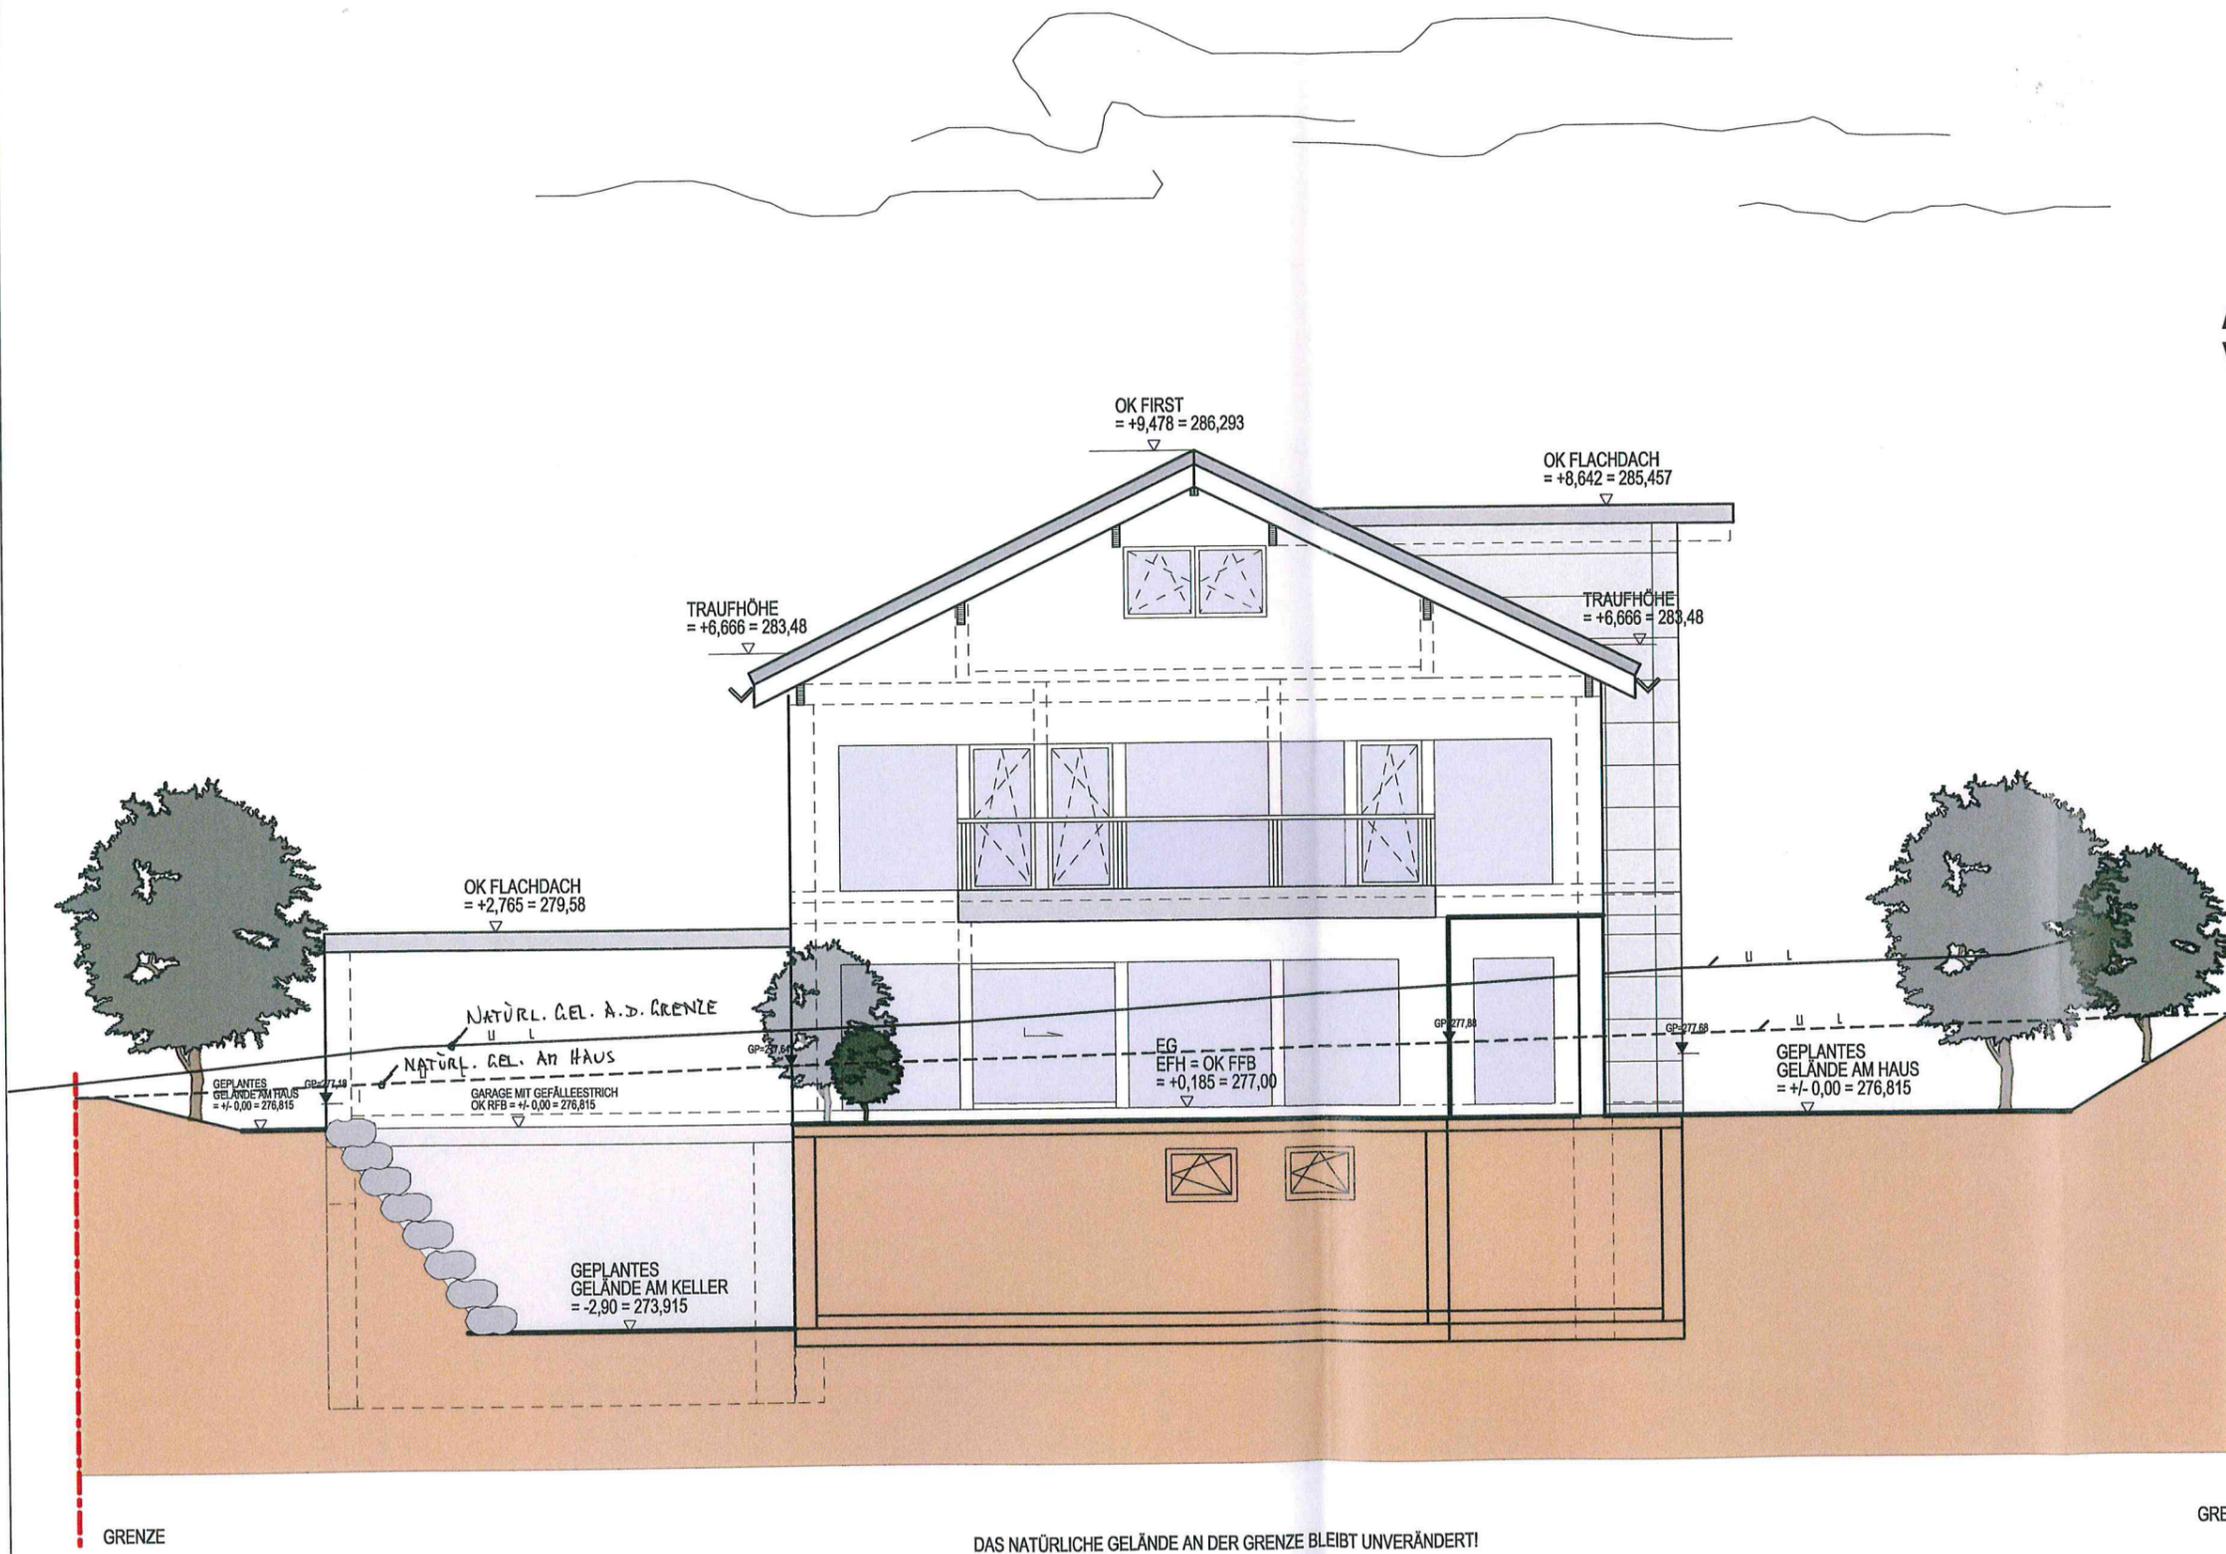

A
V


DAS NATÜRLICHE GELÄNDE AN DER GRENZE BLEIBT UNVERÄNDERT!

ANSICHT VON SÜDEN

GRENZE

GRE


DIESE ZEICHNUNG IST NUR GÜLTIG ALS DARSTELLUNG DER
 BAUANTRAGSPLANUNG. ZUR AUSFÜHRUNG ALLEINE MASZGEBEND
 SIND DIE BAUGENEHMIGUNG, DIE AUSFÜHRUNGSPLANUNG UND
 DIE STATISCHE BERECHNUNG.

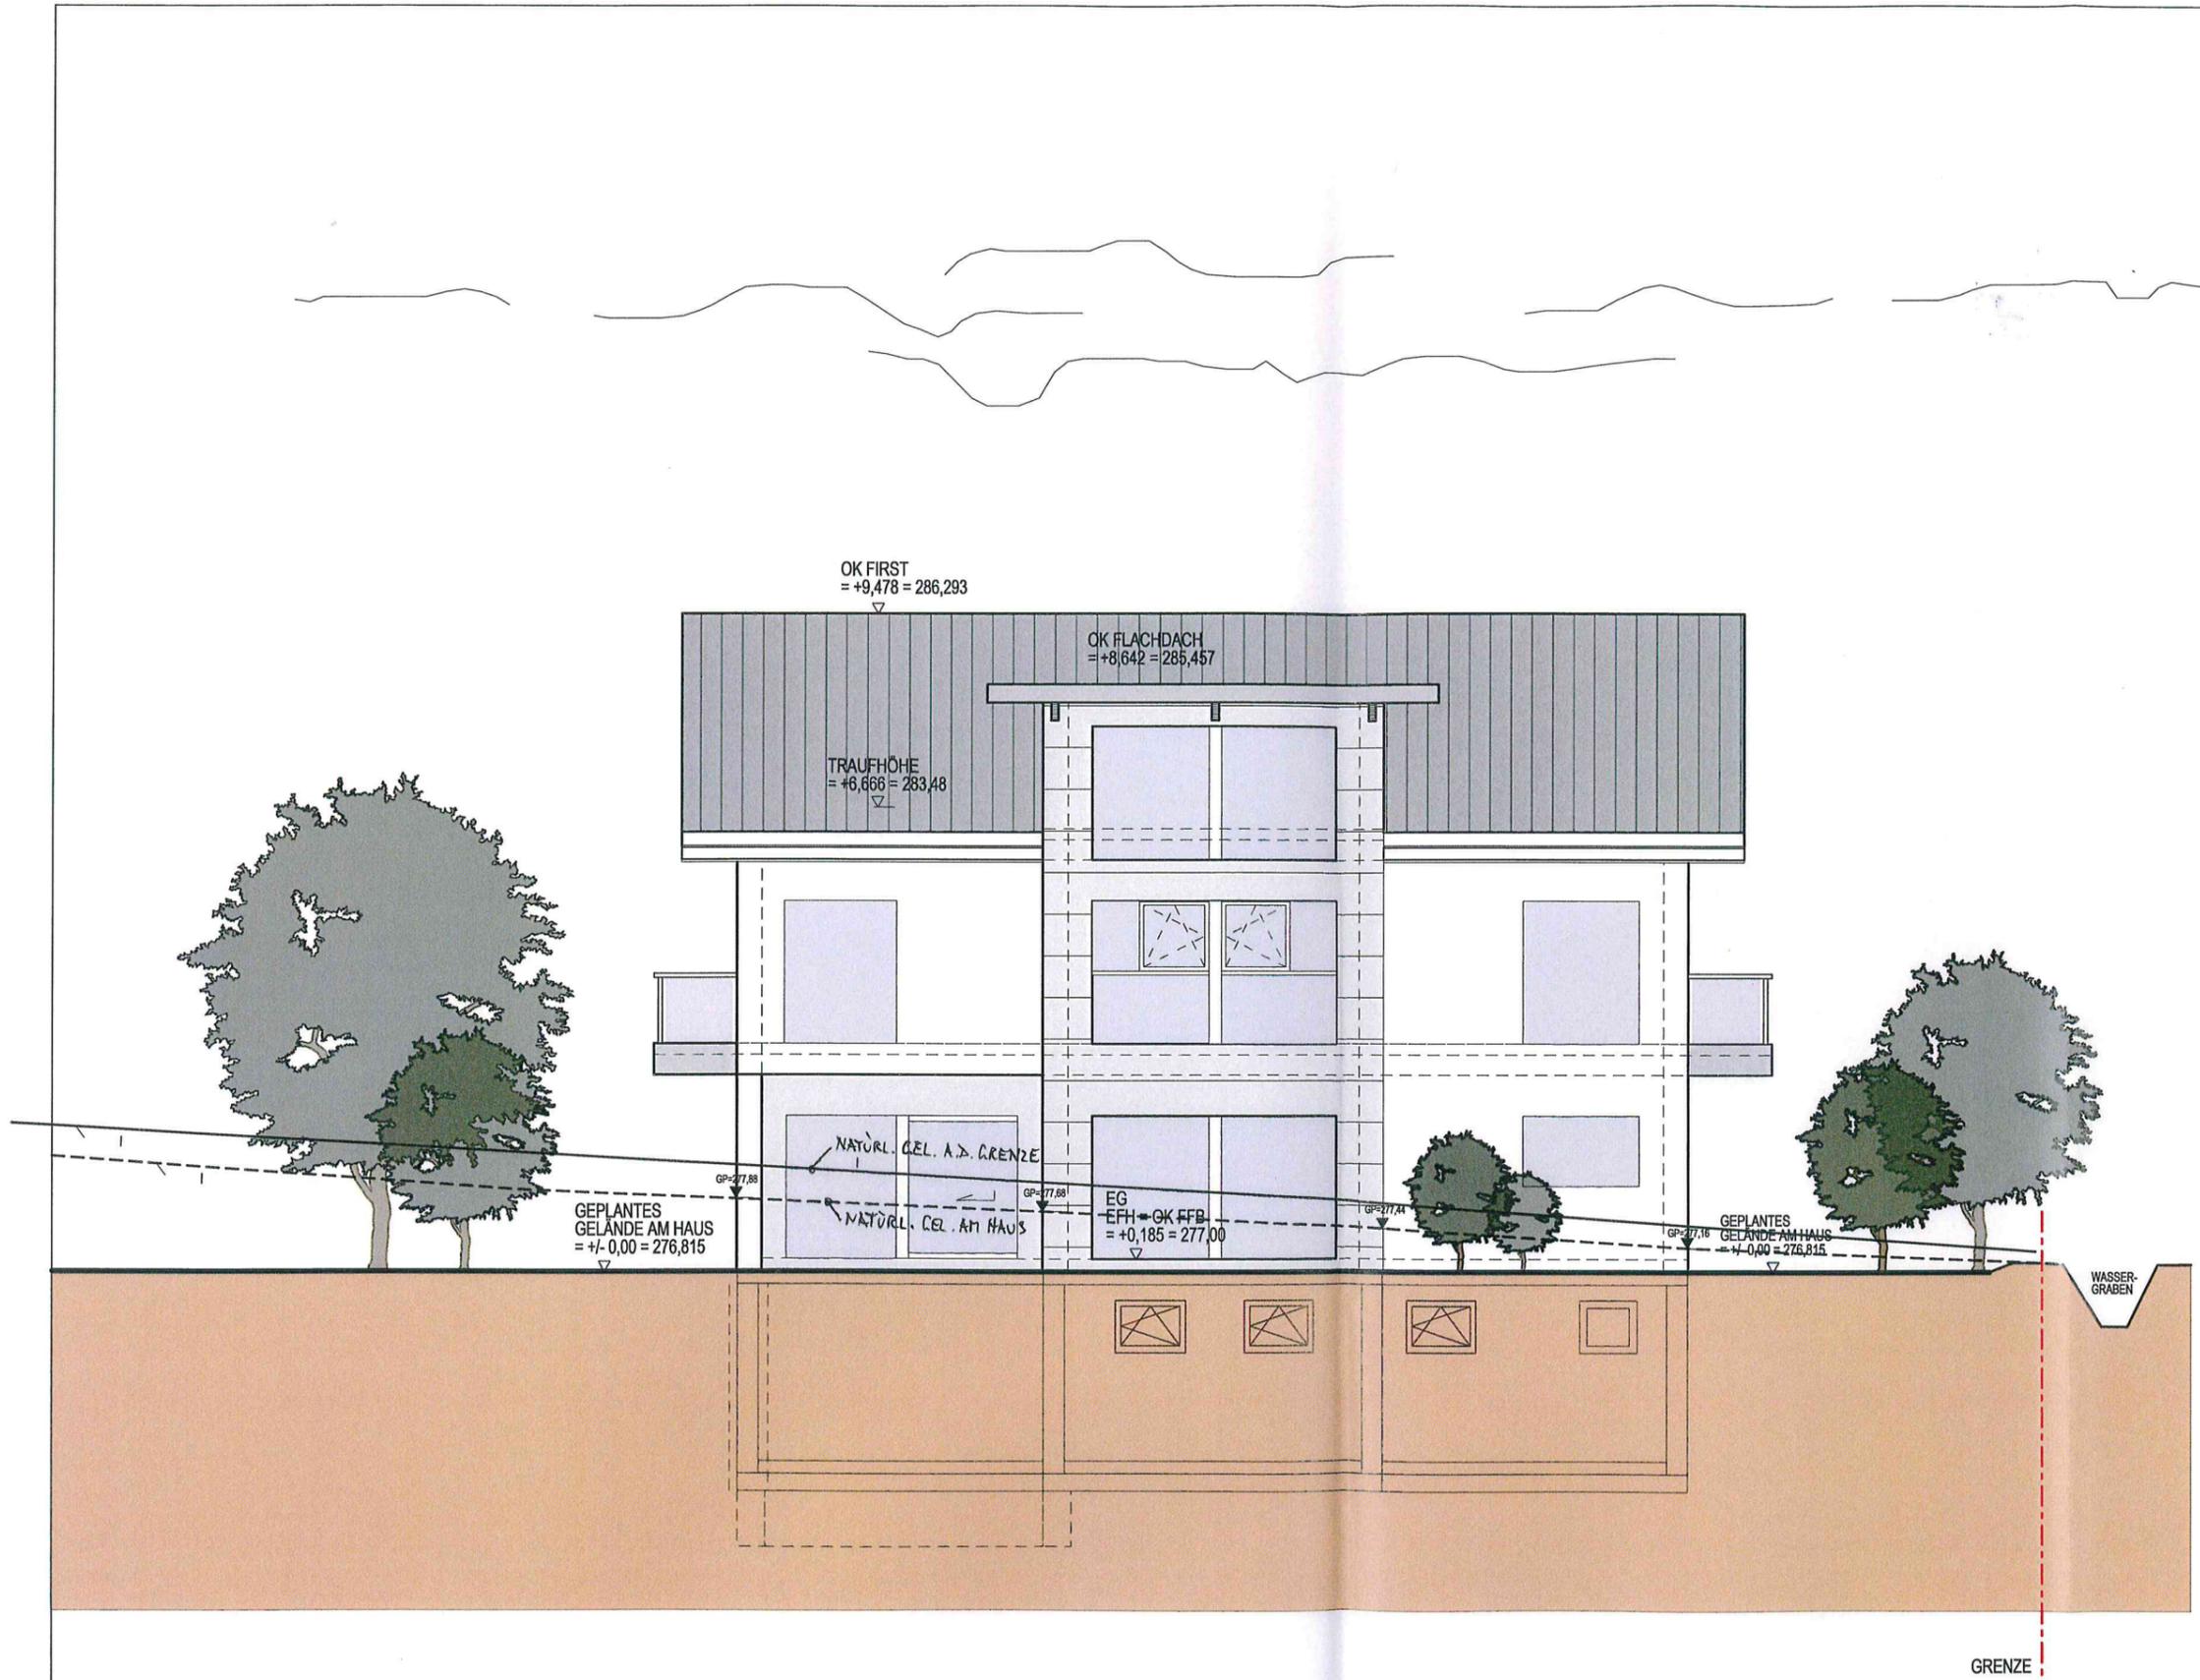

DAS NATÜRLICHE GELÄNDE AN DER GRENZE BLEIBT UNVERÄNDERT!

ANSICHT VON OSTEN

DIESE ZEICHNUNG IST NUR GÜLTIG ALS DARSTELLUNG DER
BAUANTRAGSPLANUNG. ZUR AUSFÜHRUNG ALLEINE MASSGEBEND
SIND DIE BAUGENEHMIGUNG, DIE AUSFÜHRUNGSPLANUNG UND
DIE STATISCHE BERECHNUNG.

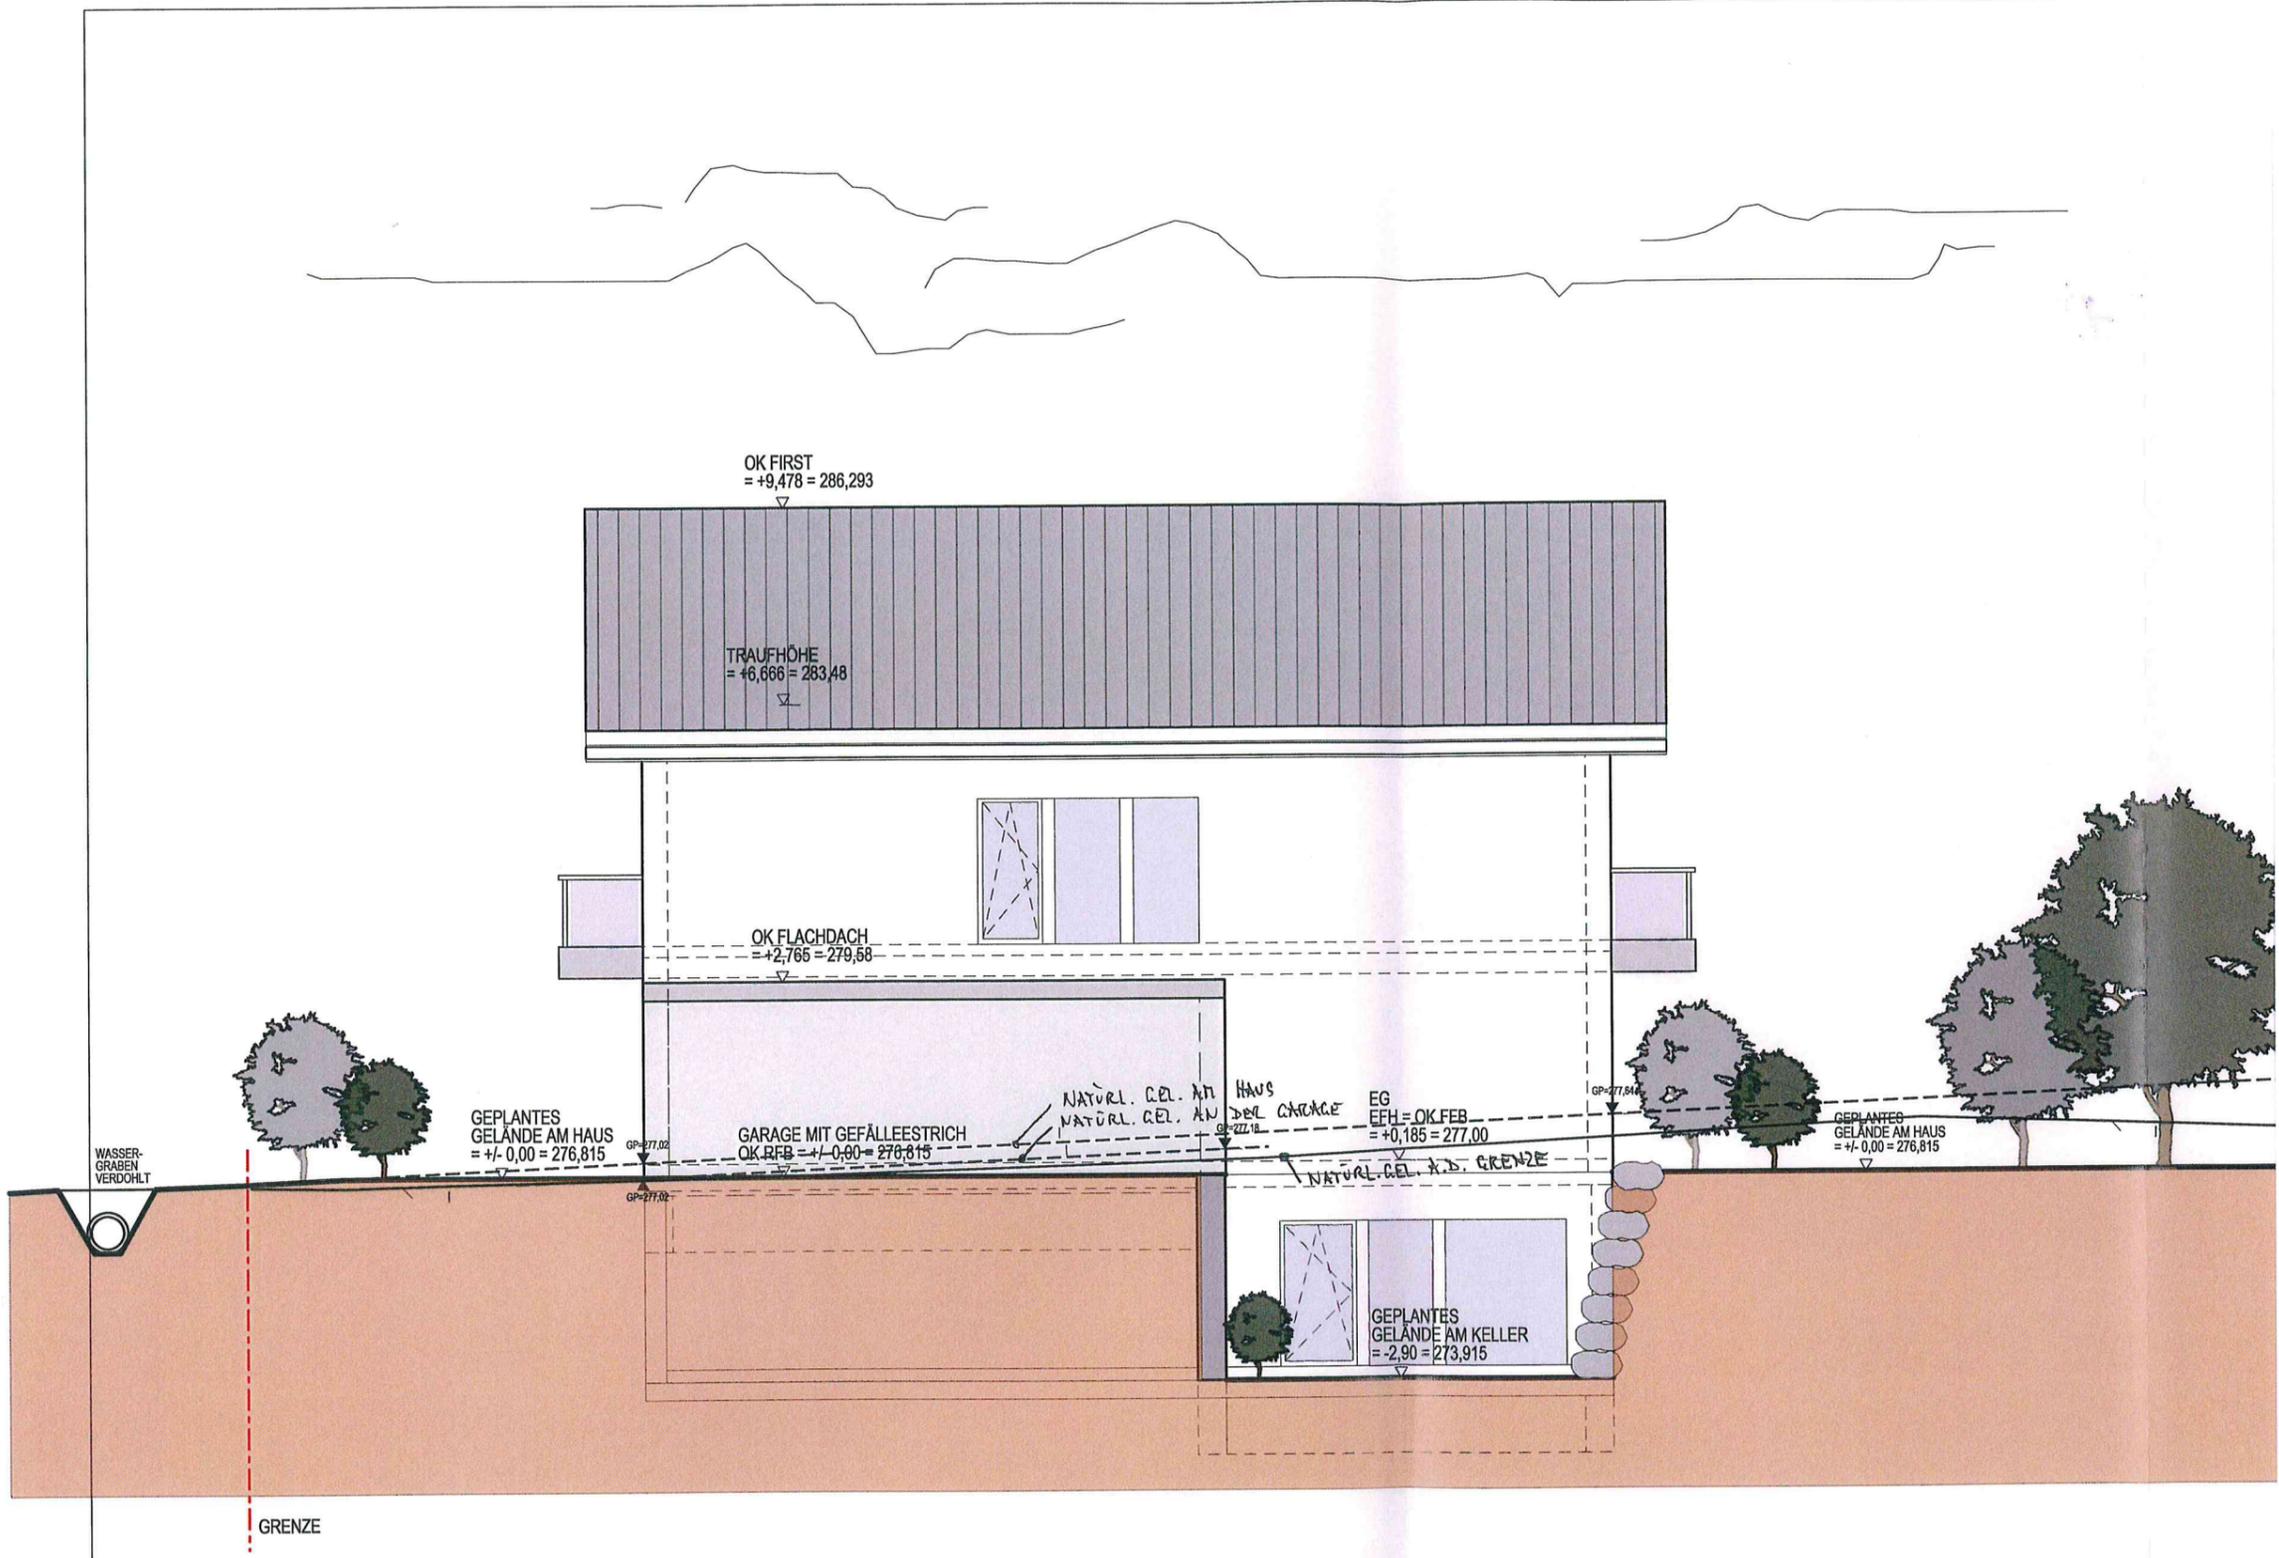

DAS NATÜRLICHE GELÄNDE AN DER GRENZE BLEIBT UNVERÄNDERT!
ANSICHT VON WESTEN

DIESE ZEICHNUNG IST NUR GÜLTIG ALS DARSTELLUNG DER
 BAUANTRAGSPLANUNG. ZUR AUSFÜHRUNG ALLEINE MASZGEBEND
 SIND DIE BAUGENEHMIGUNG, DIE AUSFÜHRUNGSPLANUNG UND
 DIE STATISCHE BERECHNUNG.